


Boliger nr. 7-11-15-19-25-29-33

Boliger nr. 9-13-17-21-27-31-35

Bolig type B.2

Bolig type C

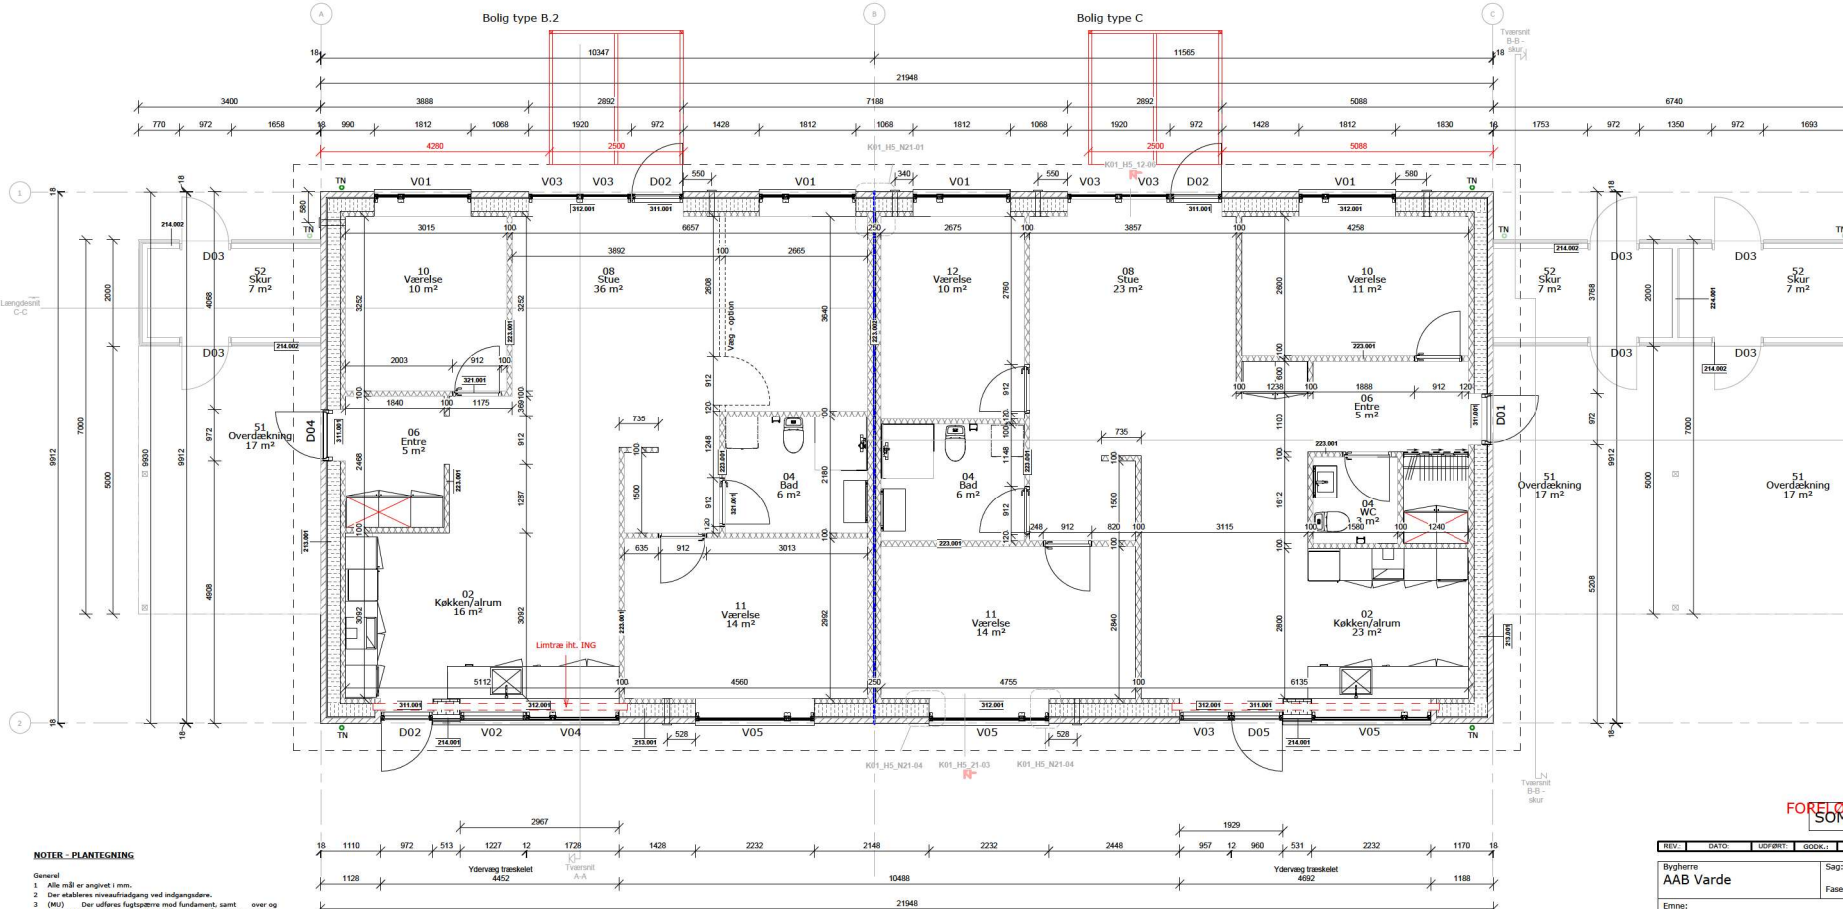

- NOTER - PLANTEGNING**
- General
- Alle mål er angivet i mm.
 - Der afbøjes vænneafregnings ved indgangspartier.
 - (MU) Der udføres fugtspærre mod fundament, samt over og under vinduer. Fugtspærre udføres if. "Murenbindbogen" seneste udgave.
 - Dampspærre udføres på disse overflader BR19 kravet til tæthed, samt dækninger ved pænnebydninger.
 - Bygninger orienteres iht. Balggenhedsplan
 - For korrekt kopiering af bygninger henvises der til koteplan og balggenhedsplan.
- VINDUER & UDV. DØRE**
- Der udføres sikkerhedsdøre if. BR19
 - Alle mål skal kontrolleres for fremstilling, idet ansvar for partiernes korrekte geometri, vinkelkontrol m.v., i forhold til projektmateriale påbyrder entreprenør/leverandør.

Stansurforklaring

TN Tagnedleb
Tagudgang

- Typenr. Beskrivelse
- 210.01 Udv. Halmv. 400 mm, lag-iso-porebeton
Lagtype C14
MU 100 mm, type F, beskivelse
20 mm fulum
240 mm isolering, som angives på 27
100 mm porebeton
Korrigerede vindere 42 mm ruftstål
TB rende over vindue og dør.
Fugter over vindue og dør i murværk udføres iht. publikation Vejledning om fugtspærrer fra mur-lag (MA) Overfølelsehandling iht. beskrivelse
- 214.01 Udv. skelstrøg 407
mm. Tælkstrøg-travelskælebergplade
Lagtype C11
(10) 22 mm træbænkplade, type R4, beskivelse
25 mm træbænkplade, type R4, beskivelse
45 x 45 reglar, trykpræget, 600 mm
5 mm træbænkplade
70 mm reglar, 600 mm
70 mm træbænkplade
45 x 245 mm konstruktions C18, 600 mm, trykpræget
245 mm mineraluld
50 mm dampspærre som PE-folie
(Alle dampspærre samlinger klæmmes og fuges på fast underlag)
45 x 45 mm reglar, 600 mm
62 mm træbænkplade
12 mm træbænkplade
MA) Overfølelsehandling iht. beskrivelse

TEGN. NR.: AFD27_K01_H1_N08 REV.:

- Typenr. Beskrivelse
- 214.02 Udv. stålbænkplade væg v. skur_170
mm. Tælkstrøg-travelskælebergplade
(10) 22 mm træbænkplade, type R4, beskivelse
25 mm træbænkplade, type R4, beskivelse
45 x 45 mm reglar, trykpræget, 600 mm
5 mm træbænkplade
70 mm reglar, 600 mm
70 mm træbænkplade
45 x 45 mm konstruktions C18, 600 mm
Intr. Opnævnt væg, 200 mm, Løjghedsklasse
Brændev. E10
Lyslæse: 0,6 mm, 05 48 og 0,6 mm CSD-3100 min. 63 dB
MA) Overfølelsehandling iht. beskrivelse
NB (MU) Vådrumsbehandling ved badeværelser
- 223.01 Intr. Opnævnt væg, 200 mm, Løjghedsklasse
Brændev. E10
Lyslæse: 0,6 mm, 05 48 og 0,6 mm CSD-3100 min. 63 dB
MA) Overfølelsehandling iht. beskrivelse
NB (MU) Vådrumsbehandling ved badeværelser
- 223.02 Intr. Opnævnt væg, 200 mm, Løjghedsklasse
Brændev. E10
Lyslæse: 0,6 mm, 05 48 og 0,6 mm CSD-3100 min. 63 dB
MA) Overfølelsehandling iht. beskrivelse
NB (MU) Vådrumsbehandling ved badeværelser
- 224.01 Intr. Skelstrøg skur, 150 mm let
indreguleret, Øvergange-til-Øvergange
(10) 12 mm CSD10 TO-2
45 x 45 mm reglar, 600 mm
15 mm CSD10 TO-2
- 311.01 Udv. Dør
(10) Type R4, beskivelse / tegninger
DIV-godkendt udv. Trædør
Udv. farve: RAL 7010
Intr. farve: RAL 9010
Lyslæseklasse: F100
- 312.01 Udvendige vinduer, træaluj
(10) Type R4, beskivelse / tegninger
DIV-godkendte træaluj-vinduer
Dør-udførsels sikkerhedsdøre if. BR19
Lyslæseklasse: RAL 7010
Udv. farve: RAL 7010
Intr. farve: RAL 9010
- 321.01 Intr. dør, celldøre
(10) Celldøre, 80x110, farve NCS 0502-Y
Karm og geartræ, farve NCS 0502-Y
MA) Målebehandling af grupper

FORELØBIGT TRYK 2024.09.05
SOM UDFØRT 2026.01.21

| REV. | DATE | LEVERET | BRUK. | EMNE |
|--|------|-------------------------------|-------|-------------------------|
| Bygherre: AAB Varde | | | | |
| Sag: AFD27 - Kastanjevangen | | Fase: Udførselsprojekt | | Sags nr.: 23019 |
| Eneer: Stueplan bolig B-C | | Tegning nr.: AFD27_K01_H1_N08 | | Rev. |
| Tegnet af: KFS/EJS | | Kontrolleret/godkendt af: MKF | | Udgivet d.: 840 x 420.0 |
| INGENIØR | | FULDENDT | | Målforshold: 1 : 50 |
| ARKITEKT | | DNA Arkitekter, Varde ApS | | |
| Ndr. Boulevard 88B 6800 Varde Telefon: 75 22 40 88 Mail: kontakt@fuldendt.dk | | | | |